ul. Sucharskiego 19,
65-454 Zielona Góra
tel. (68) 451-85-55
e-mail: sekretariat@esko.org.pl

Skala 1:500

Działka

Przebudowa i rozbudowa Oczyszczalni Ścieków w Łagiczy w części ścieków

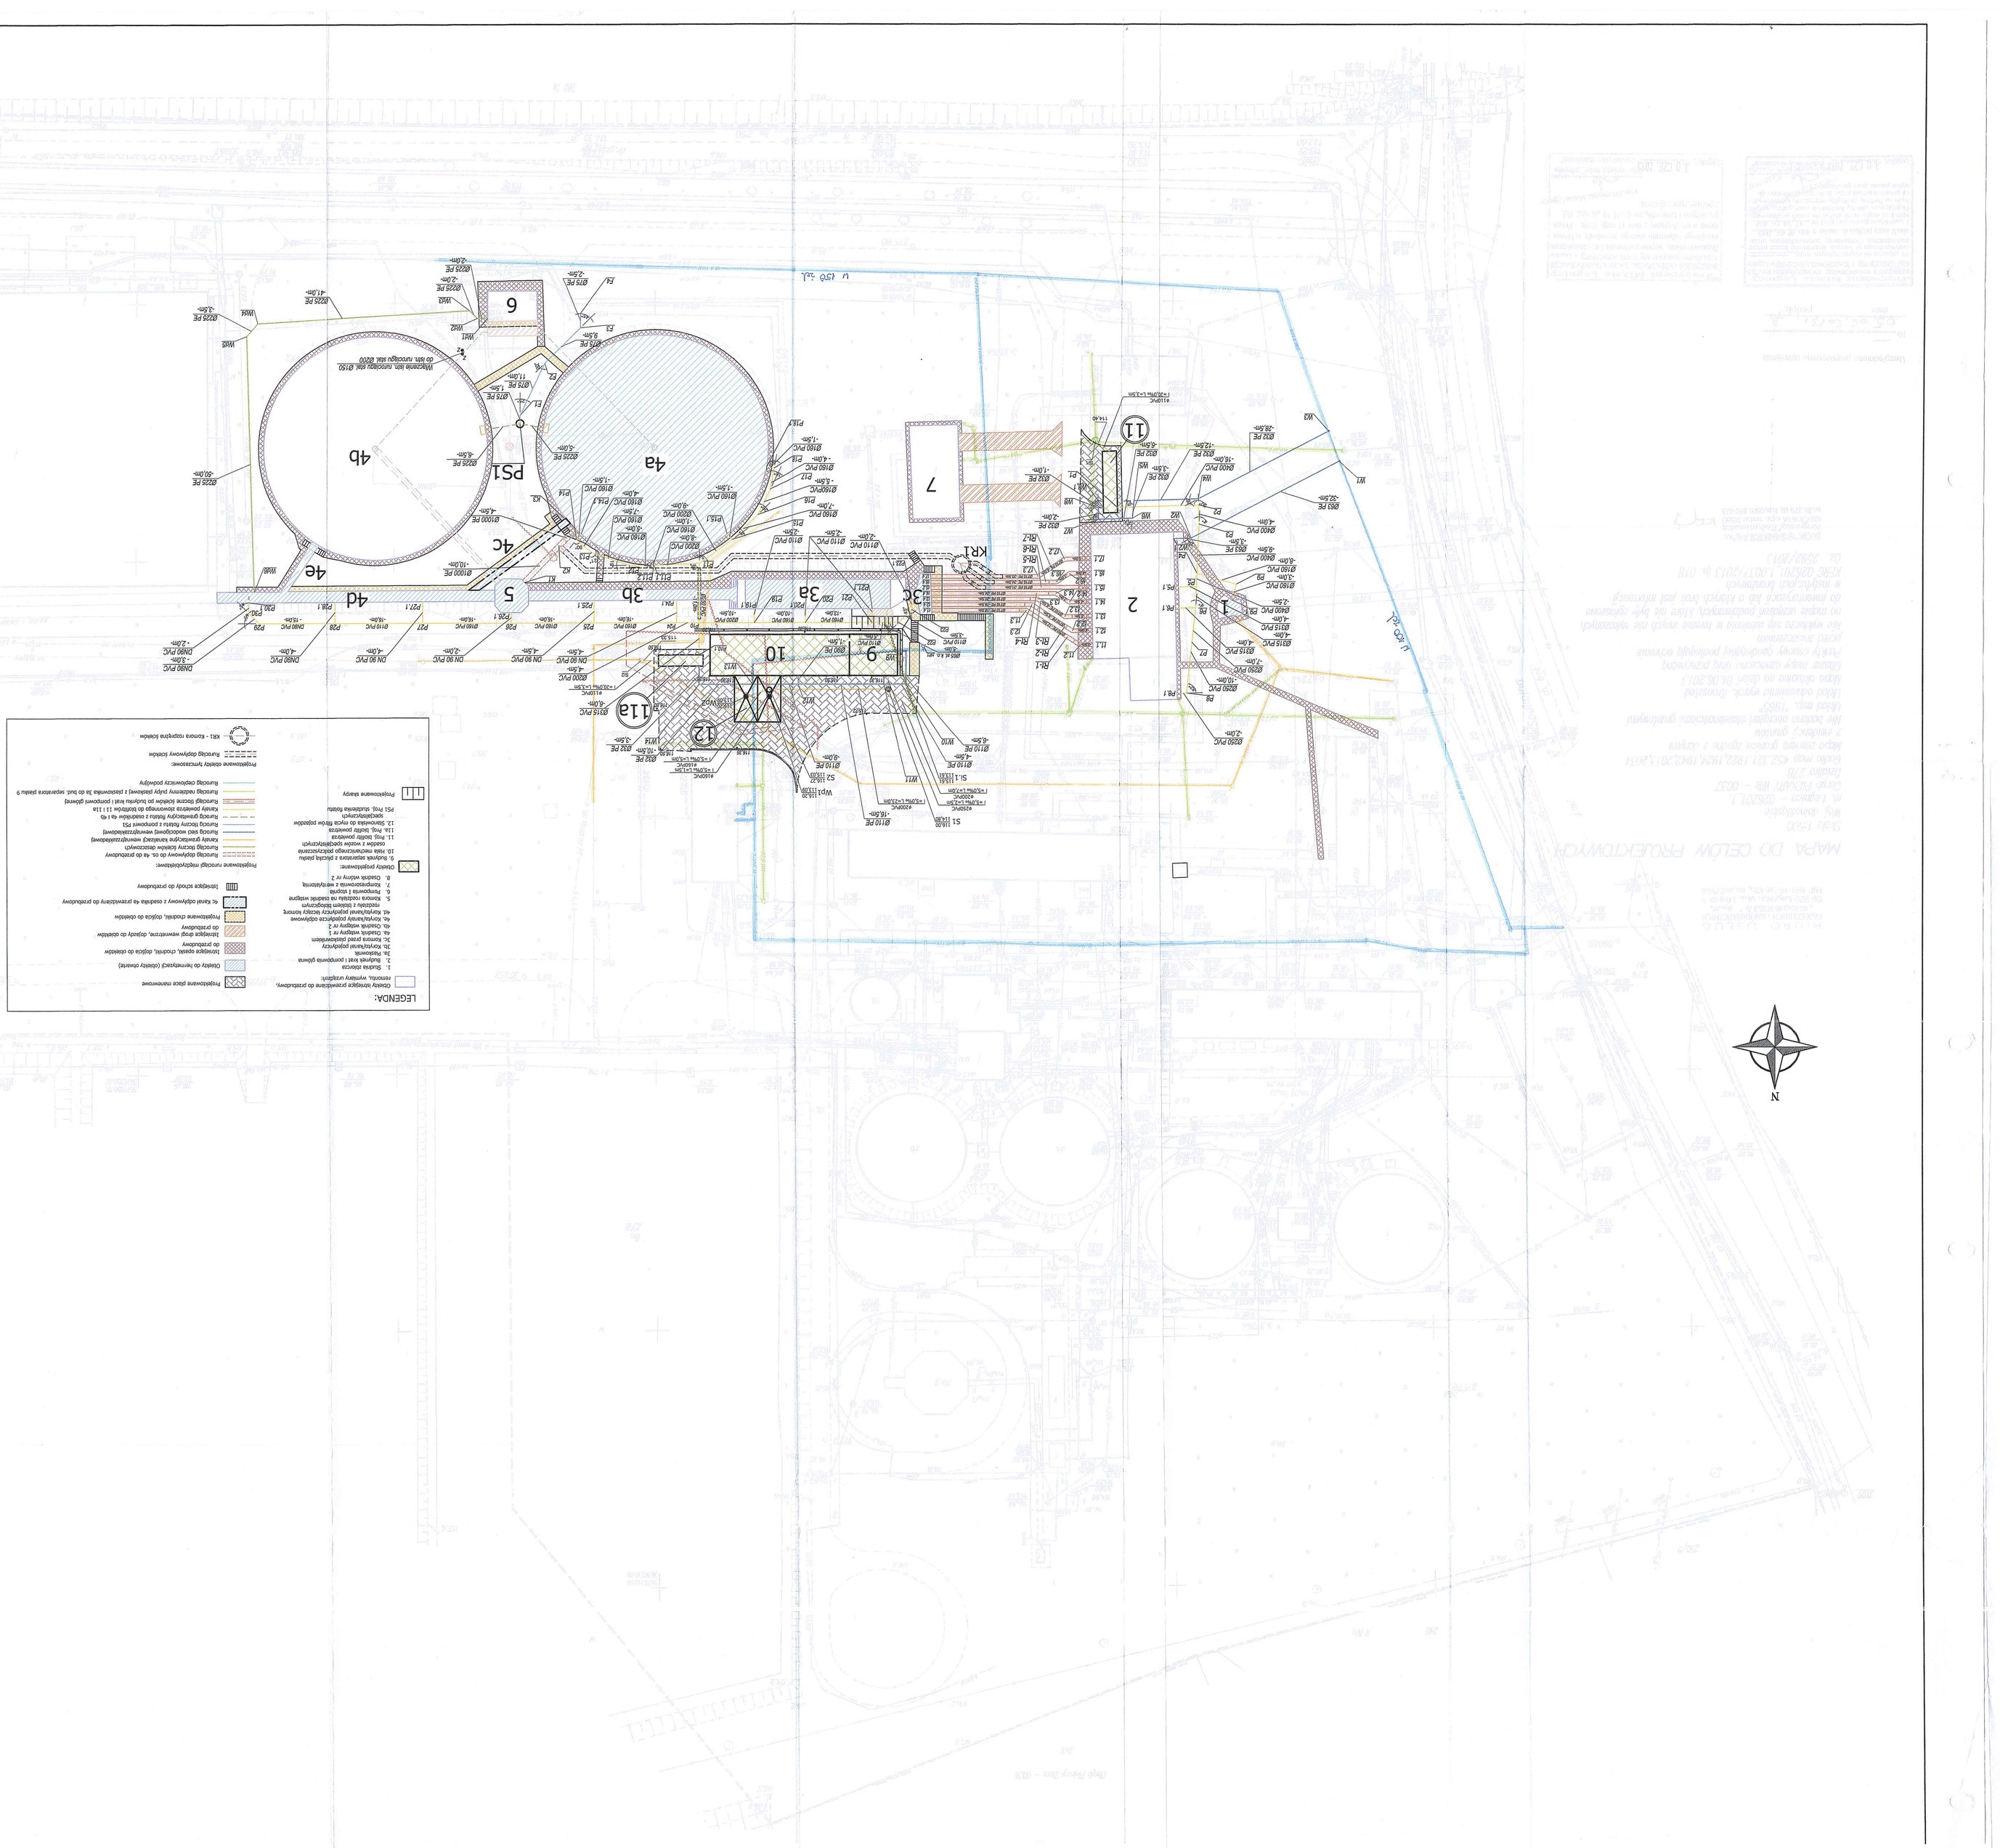
Tytuł rys.: Plan zagospodarowania terenu

Nr rys. 2

Projektował:	mgr inż. Bożena Boczmańska	nr upr.	21/2001/OW
Sprawdził:	mgr inż. Karol Tarczyński	podpis	
Opracował:	mgr inż. Zofia Szoma	podpis	
	mgr inż. Adam Cegłowski	podpis	

URZĄD MIASTA
MIEJSKA OGRÓDKA TECZOWEGO
Architektury i Budownictwa
LEGNICA

LEGNICA, ul. Łukasiewicza 1
WODOCIĄGI SPÓŁKA AKCYJNA
Dział Dokumentacji Technicznej
59-220 Legnica, ul. Nowowiejska 1
ES1/001/12 2014
Nr rejestr. ..... - sit. sieć wodociągowa
- hydr. hydrant
legenda: - sit. studzienka ściekowa
inwentaryzacja sieć wod. - kan. - istniejąca w opracowaniu
inwentaryzacja geodezyjna powykonawcza
w miejscach zbiegu sieć wod. - kan. zaznaczyć
odpowiedzialne odbiegłości. o w miejscach skrzyżowań przewody
przewodzić w trasach ochronnych
Do zapoczątkowania robót budowlanych należy uzyskać pozwolenie na budowę
z art. 28 ustawy z dnia 7 lipca 1994 r. - Prawo budowlane (tekst jednolity)
Kierownik budowy ..... Inspektor
nadzoru inwestorskiego ..... 2 egz.
Legnica, dnia ..... Zamawiający ..... 2 egz.


LEGENDA:
Granica inwestycji przeznaczona do przebudowy, rozbudowy wymiany urządzeń
1. Budynek biur i pomieszczenia ogólne
2. Budynek
3a. Komora pomp zlewczych
3b. Komora pomp zlewczych
3c. Komora pomp zlewczych
4a. Komora reaktywacji
4b. Komora reaktywacji
4c. Komora reaktywacji
4d. Komora reaktywacji
4e. Komora reaktywacji
5. Komora osadu nadmiernego
6. Komora osadu nadmiernego
7. Przepompownia z wydostaniem
8. Zasobnik wapna nr 2
9. Zasobnik wapna nr 1
10. Zbiornik
11. Hala stacji dmuchaw
12. Hala stacji dmuchaw
11a. Hala stacji dmuchaw
11b. Stacja dmuchaw do mycia filtrów piaskowa
Projektowana kanalizacja deszczowa
Istniejąca kanalizacja deszczowa
Projektowana kanalizacja ogólnospławna
Istniejąca kanalizacja ogólnospławna
Projektowana kanalizacja sanitarna
Istniejąca kanalizacja sanitarna
Projektowana kanalizacja technologiczna
Istniejąca kanalizacja technologiczna
Projektowana kanalizacja ciśnieniowa
Istniejąca kanalizacja ciśnieniowa
Projektowana kanalizacja grawitacyjna
Istniejąca kanalizacja grawitacyjna